


MAPA INWENTARYZACJI POWYKONAWCZEJ OBIEKTÓW BUDOWLANYCH SKALA 1:500

województwo.....dolnośląskie
powiat.....Karkonoski
Jednostka ewidencyjna.....020680261
Obręb: 0002 Karpacz
działka: 170
Sekcje mapy zasadniczej: 5.144.27.18.2.2
Nr identyfikacyjny: OD.6640.2141.2021

Układ współrzędnych prostokątnych płaskich „2000 -15”
Układ wysokości : PL-EVRF2007-NH
Data opracowania mapy 01.12.2021

PRACOWNIA GEODEZYJNA „EXNER” S.C.
Grażyna i Tadeusz Exner
58-521 Jezów Sudecki ul. Szłotmowa
NIP 611-26-39-880
biuro.exner@gmail.com
tel.793926070

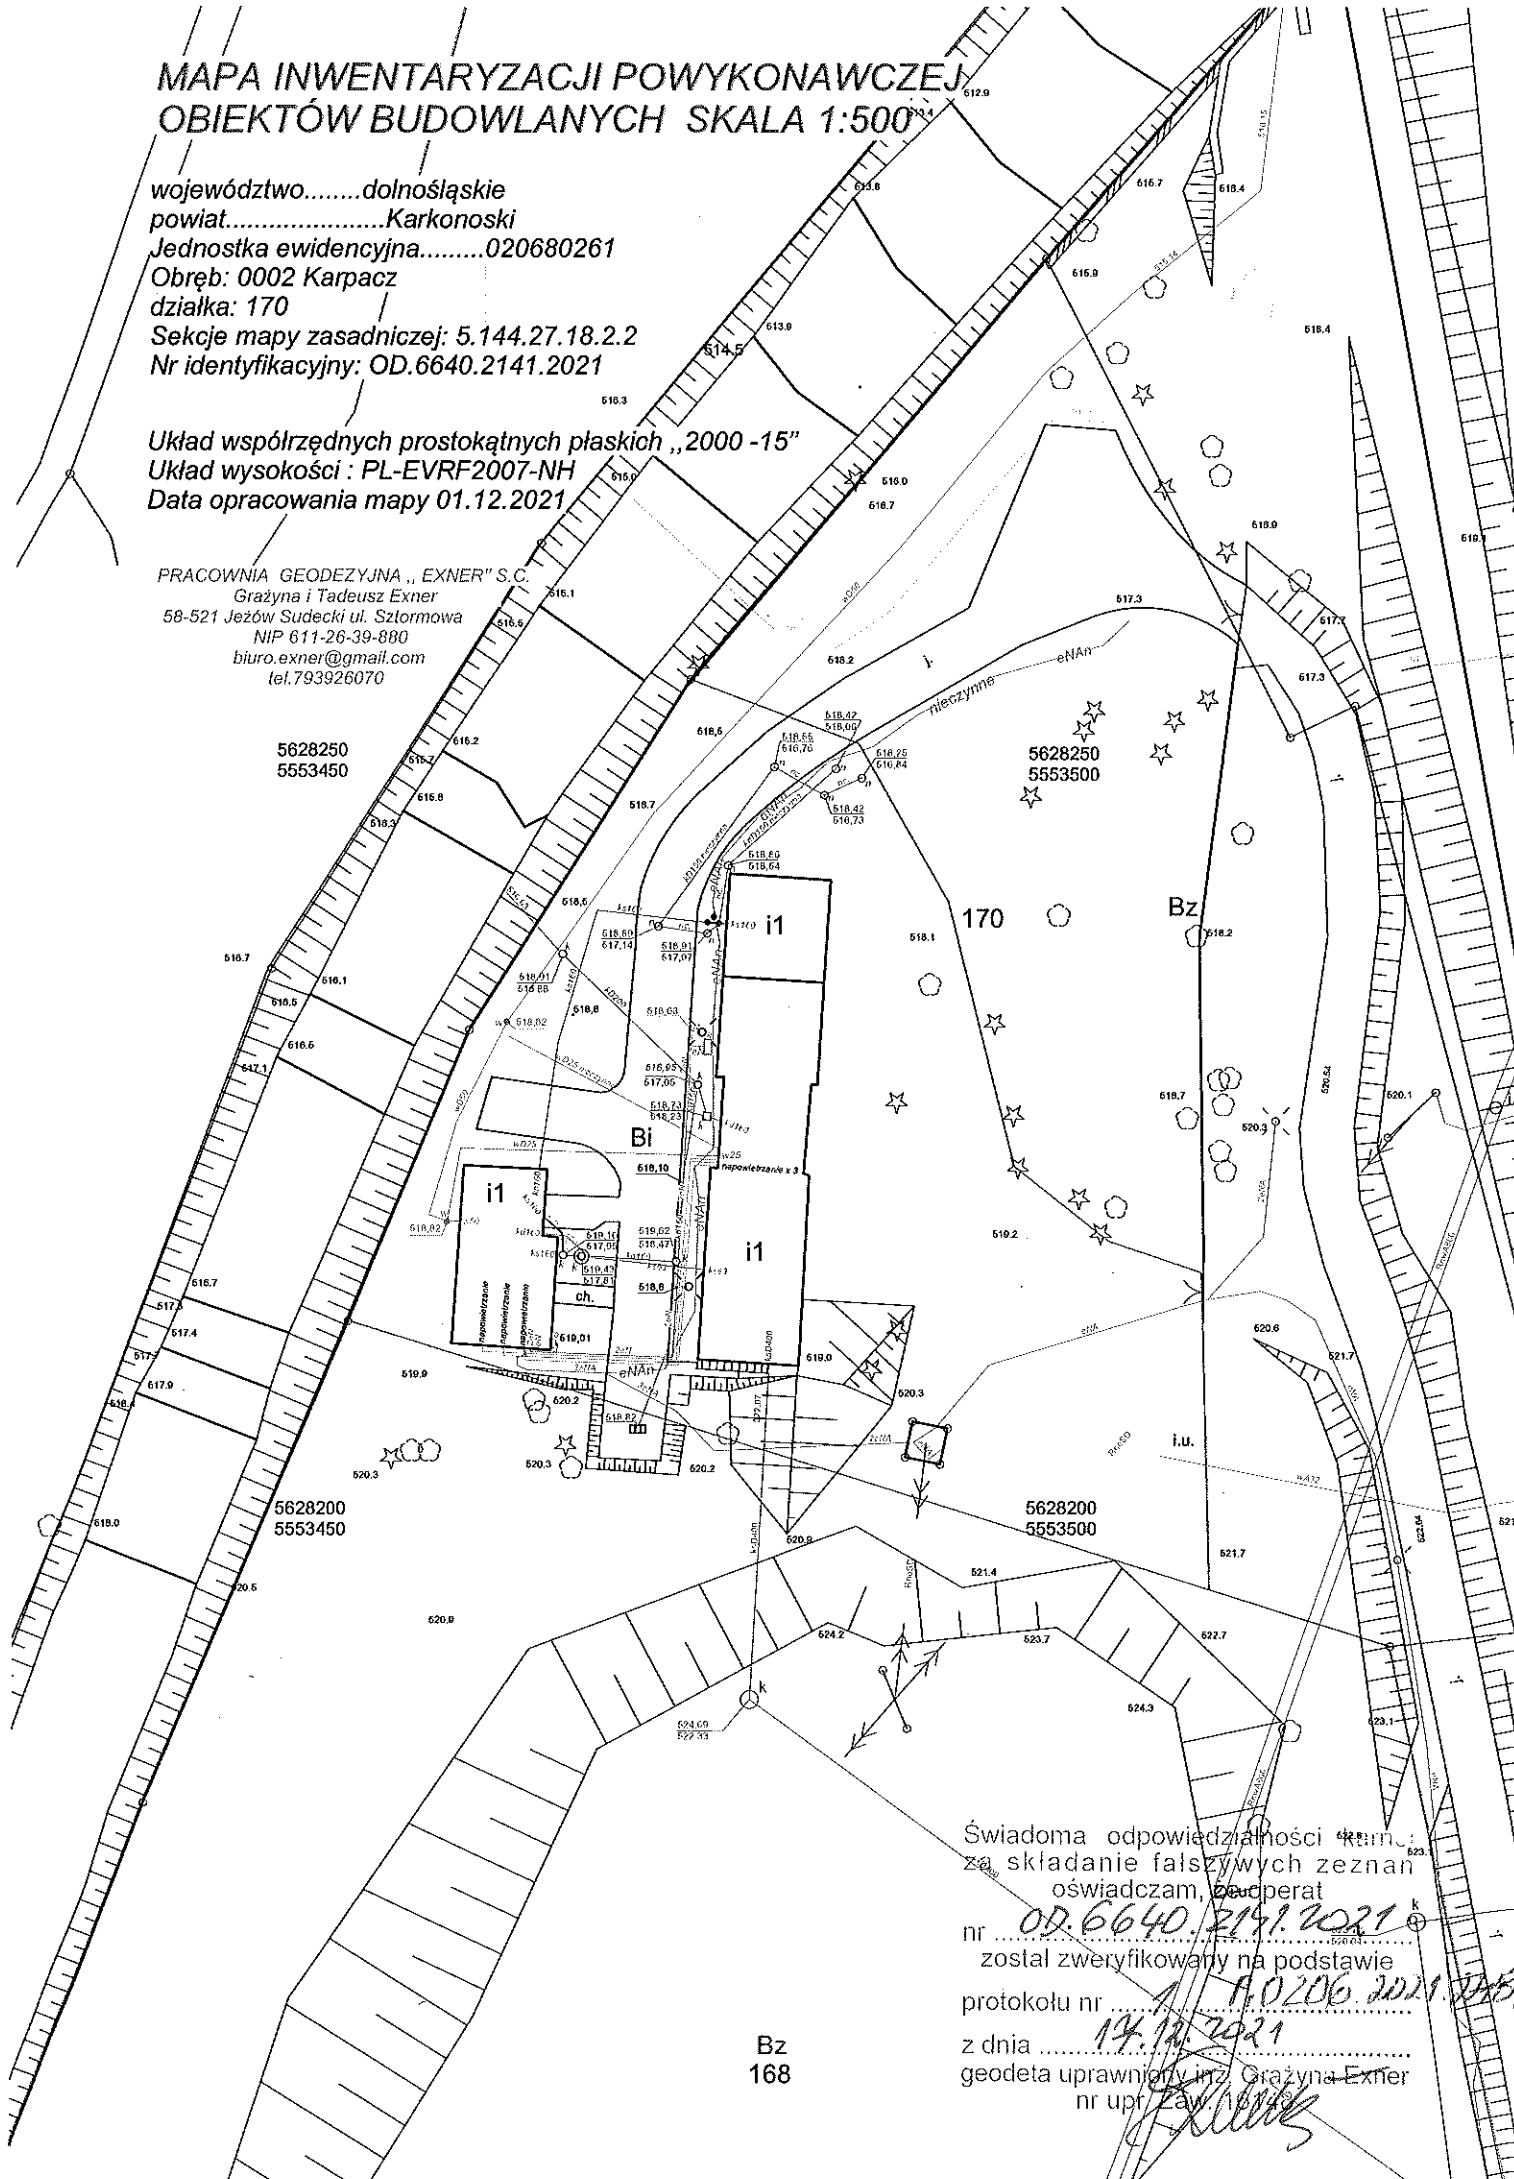

5628250
5553450

5628250
5553500

5628200
5553450

5628200
5553500

Bz
168

Świadoma odpowiedzialności
za składanie fałszywych zeznań
oświadczam, że operat
nr OD.6640.2141.2021
został zweryfikowany na podstawie
protokołu nr 110206.2021.2021
z dnia 14.12.2021
geodeta uprawniony inż. Grażyna Exner
nr upr. Zaw. [signature]